

Teilplan „Beiderseits der Heerstraße, Flur 1“

Abzeichnung der Flurkarte

Flur 1

Der alte Bestand ist in Schwarz, der neue Bestand in Rot (bzw. Gelb) eingetragen.
Flurstücke (Zu-Flurstücke), die künftig ein einheitliches Grundstück bilden sollen,
sind von einer gelben Linie umschlossen.*

Maßstab 1: 1000
(Vergrößerung
aus 1:)

Beauftragt Weilburg, den 12.9.1973



im Auftrag
Dyckmann

Es wird bescheinigt, daß die Grenzen
und Bezeichnungen der Flurstücke mit
dem Nachweis des Liegenschaftskatasters
übereinstimmen.

Weilburg, den 12.9.73
Katasteramt
i.A.



Dyckmann

Gem. Schadeck Flur 1

Hobichs
lang

ZEICHENERKLÄRUNG:

WR	REINES WOHNGEBIET
II	II GESCH. BAU. IST HÖCHSTGRENZE
04	GRZ. BEI I+II GESCH. BAU.
05	GFZ. BEI I GESCH. BAU.
08	GFZ. BEI II GESCH. BAU.
BAU	BAUGRENZE
VORH	VORH. STRASSEN U. WEGE
GEPL	GEPL. STRASSEN U. WEGE
STR	STRASSENBEGRENZUNGSLINIE
GRN	GRENZE DES RÄUMLICHEN GELTUNGSBEREICHES

DIE IN ROT EINGETRAGENEN BEPL. GEBÄUDE SIND NUR VERBINDLICH FÜR DIE FIRST-
RICHTUNG BZW. TRAUFGSTELLUNG.
GARAGEN UND NEBENLAGEN SIND NUR INNERHALB DER ÜBERBAUBAREN
GRUNDSTÜCKSFÄCHEN ZULÄSSIG.

ÄNDERUNG DER BEBAUUNGSPLÄNE STADT RUNKEL STADTT. RUNKEL - TLP. „BEIDERSEITS DER“ HEERSTRASSE - TLW. „FLUR 1“ STADT RUNKEL STADTT. SCHADECK - TLP. „BEIDERSEITS DER“ HEERSTRASSE - TLW. „FLUR 1“

- BESCHLUSS DER STADTVERORDNUNG DIE BEBAUUNGSPLÄNE NACH § 13
BBAUG ZU ÄNDERN RUNKEL DEN 14. Sept. 1977
- DIE ÄNDERUNG DER GENEHMIGTEN BEBAUUNGSPLÄNE BETREFFEN DIE
FLURSTÜCKE 1, 413, 414, 415, 416, 417, 418, 419, 420, 421, 422, 423. FLUR 1
IM STADTT. RUNKEL FLURSTÜCKE 1, 190, 203, 204. FLUR 1 STADTT. SCHADECK
- NEUE FESTSETZUNGEN:
ÜBERBAUBARE GRUNDSTÜCKSFÄCHEN
FRÜHER FÜR GEBÄUDE IN ZUSAMMENGEFÜGTER FORM MIT SAMMELGARAGEN
JETZT:
FREISTEHENDE EINZELHÄUSER MIT EINSTELLPLÄTZEN AUF DEN
JEWEILIGEN BAUGRUNDSTÜCKEN
- DIE ZUSTIMMUNG ALLE ANGRÄNZENDEN EIGENTÜMER SIND EINGEHOLT WORDEN
- DIE STADTVERORDNUNG WERDEN BEI DER VERÄNDERUNG DES BESCHLUSSES DIE BEBAUUNGSPLÄNE
ÄNDERUNGEN GENEHMIGT WERDEN RUNKEL DEN 07. Juni 1978




BÜRGERMEISTER



BÜRGERMEISTER

VOM 07. Juli 1978

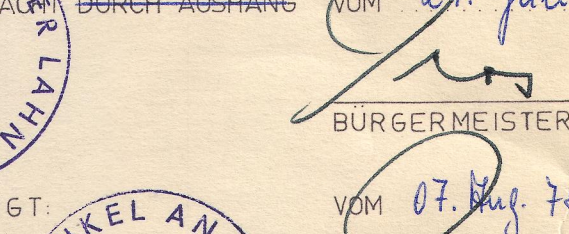

BÜRGERMEISTER

VOM 07. Aug. 78 BIS 08. Sept. 1978

Die Bebauungspläne sind
Begrenzung wird die
Einrichtung der Gebäude
sowie Inhalt wird auf
Auskunft erteilt.

Gem. Runkel Flur 1